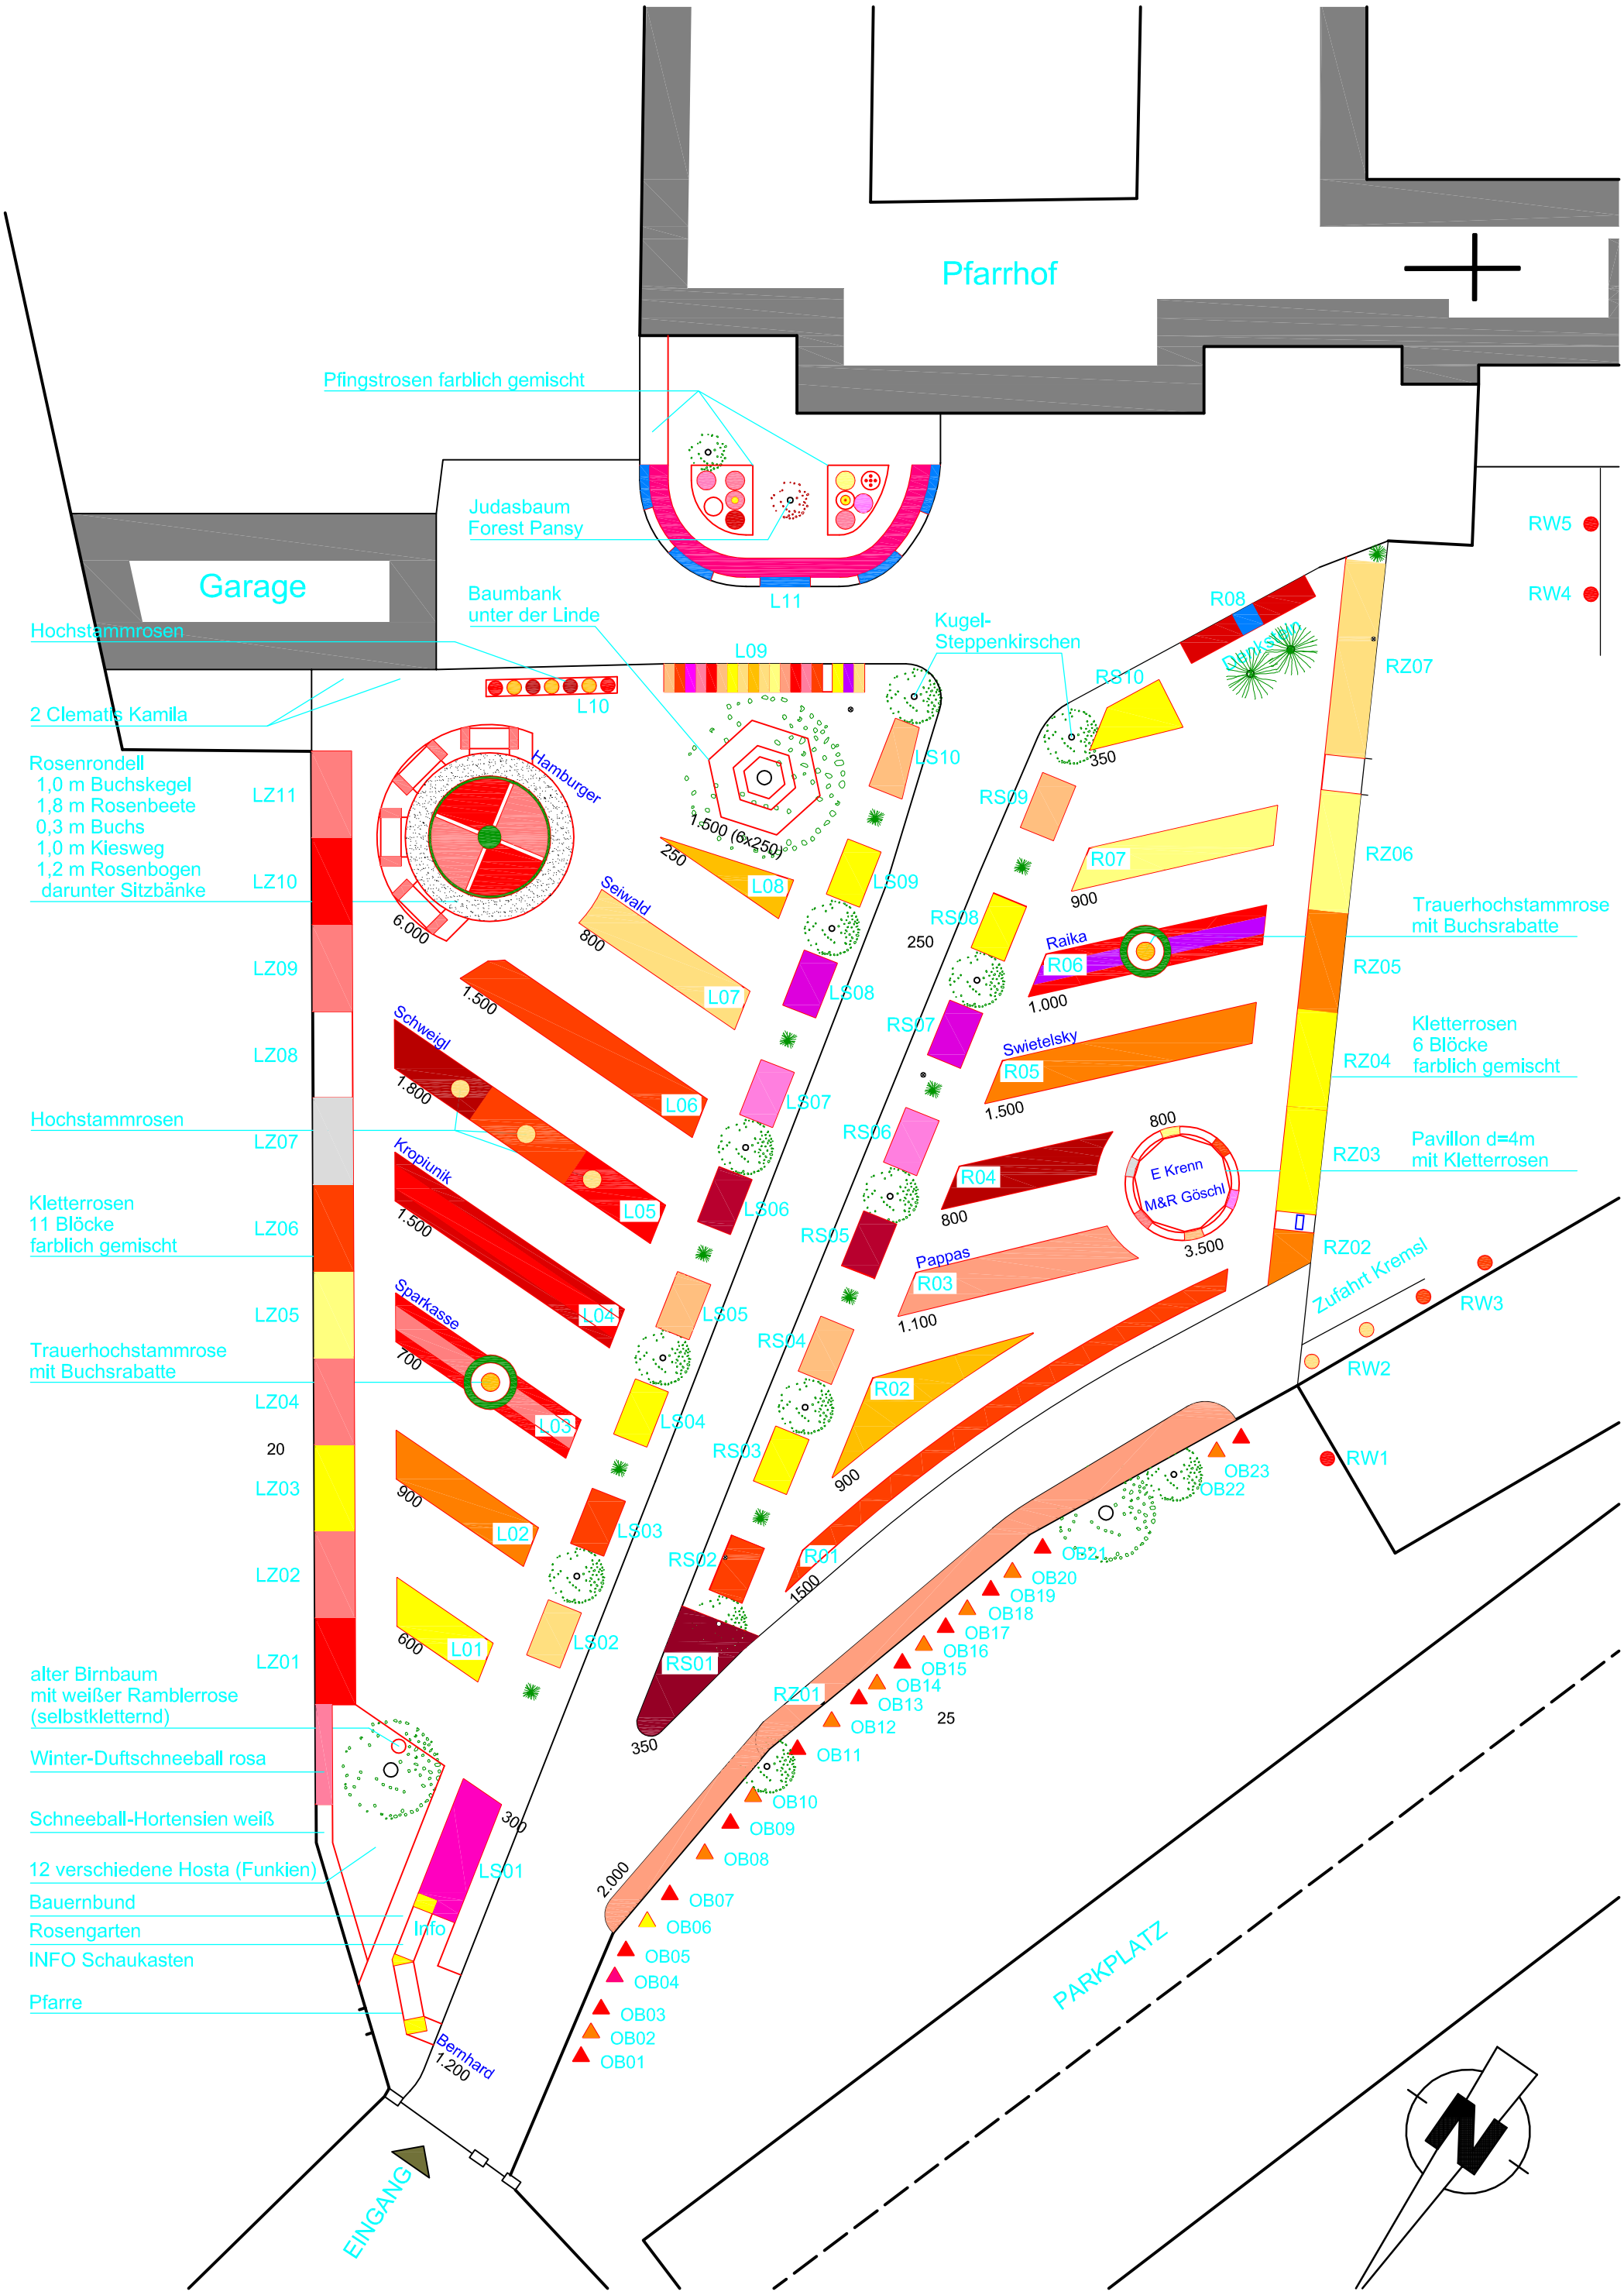
Pfarrhof
Garage
Pfingstrosen farblich gemischt
Judasbaum
Forest Pansy
Baumbank
unter der Linde
Hochstammrosen
2 Clematis Kamila
Rosenrondell
1,0 m Buchskegel
1,8 m Rosenbeete
0,3 m Buchs
1,0 m Kiesweg
1,2 m Rosenbogen
darunter Sitzbänke
Hochstammrosen
Kletterrosen
11 Blöcke
farblich gemischt
Trauerhochstammrose
mit Buchsrabatte
alter Birnbaum
mit weißer Ramblerrose
(selbstkletternd)
Winter-Duftschneeball rosa
Schneeball-Hortensien weiß
12 verschiedene Hosta (Funkien)
Bauernbund
Rosengarten
INFO Schaukasten
Pfarre
Kugel-
Steppenkirschen
Trauerhochstammrose
mit Buchsrabatte
Kletterrosen
6 Blöcke
farblich gemischt
Pavillon d=4m
mit Kletterrosen
Zufahrt Kremsl
PARKPLATZ
EINGANG
Hamburger
Seiwald
Schweigl
Kropiunik
Sparkasse
Raika
Swietelsky
Pappas
Bernhard
E Krenn
M&R Göschl
Info
L01
L02
L03
L04
L05
L06
L07
L08
L09
L10
L11
LS01
LS02
LS03
LS04
LS05
LS06
LS07
LS08
LS09
LS10
RS01
RS02
RS03
RS04
RS05
RS06
RS07
RS08
RS09
RS10
R01
R02
R03
R04
R05
R06
R07
R08
RZ01
RZ02
RZ03
RZ04
RZ05
RZ06
RZ07
LZ01
LZ02
LZ03
LZ04
LZ05
LZ06
LZ07
LZ08
LZ09
LZ10
LZ11
RW1
RW2
RW3
RW4
RW5
OB01
OB02
OB03
OB04
OB05
OB06
OB07
OB08
OB09
OB10
OB11
OB12
OB13
OB14
OB15
OB16
OB17
OB18
OB19
OB20
OB21
OB22
OB23
1.500 (6x250)
6.000
1.800
1.500
1.500
700
900
600
350
250
800
1.500
250
900
1.000
1.500
800
800
3.500
1.100
900
1.500
350
300
2.000
1.200
20
25